




Département du Morbihan
Ville de Vannes
Plan de Récolement

Avenue Victor Hugo
Réseau AEP
Réhabilitation
Echelle 1/200

Fichier	12345_20191008_PLAN-EXEMPLE_MAP.dwg	Précision Classe A
Coordonnées	Planimétrie RGF93-CC47	Altimétrie NGF - IGN1969 Altitudes normales
Normes	Détection NF S70-003-2	Géoréférencement NF S70-003-3
		Charte graphique SAUR-DAO-100

01	10/10/2010	Plan de recolement	M. XXXX	A valider
Indice	Date	Modifications	Etabli par	Statut

Maîtrise d'ouvrage		Maîtrise d'oeuvre		Récolement réalisé par	
Logo du maître d'ouvrage à insérer		Logo du maître d'oeuvre à insérer		Logo du géomètre à insérer	
Resp. M.XXX Agence		Resp. M.XXX Agence		Ref XXX	

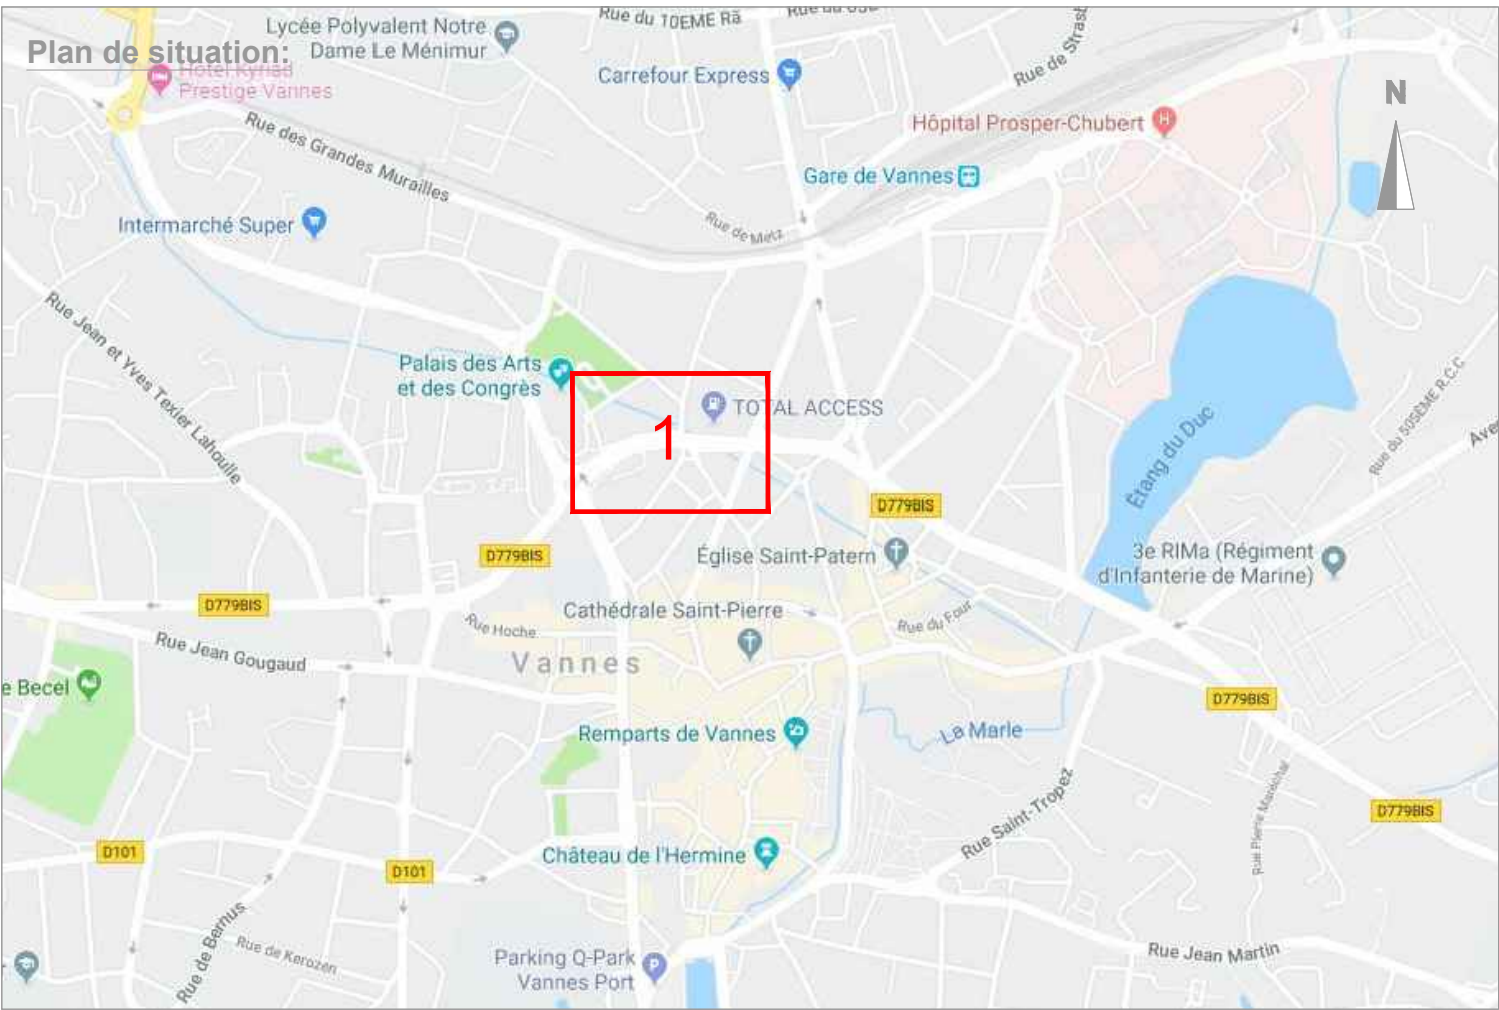

Légende

Détection - Recolement

PVC 150 Abandonné (A)

Fontes: FONTE 150 (A), FONTE 100 (A), PEHD (A)

PI, BF, BL, etc.

Existant

PVC 150 Abandonné (A)

Fontes: FONTE 150 (A), FONTE 100 (A), PEHD (A)

PI, BF, BL, etc.

Détails

PVC 150 Abandonné (A)

Fontes: FONTE 150 (A), FONTE 100 (A), PEHD (A)

PI, BF, BL, etc.

N° de point relevé du réseau

Prise de vue

